

8746 59 105A

**FÖRESKRIFTER**

- S1 Spillvatten Markavloppsror
- S2 Spillvatten PVC eller ABS
- KV1 Kallvatten kopparrör
- KV4 Kallvatten PLUS PRISOL
- KV5 Kallvatten PEM-rör
- VV1, VVC1 Varmvatten + cirkulation kopparrör
- VV2, VVC2 Varmvatten + cirkulation Plus Prisol
- VV5, VVC5 Varmvatten + cirkulation Aquawarmkulvert
- VS2 Värme sekundär kopparrör
- VS3 Värme sekundär Plus Prisol
- VS5 Värme sekundär Aquawarmkulvert
- B Golvbrunn
- BK1 Badkar
- TS1 Tvättställ
- VK1 Vattenklosett
- DB1 Diskbänk
- VUK Vattenutkastare
- BL Blandare
- AV Avstängningsventil
- RV Reglerventil
- TSL1 TORKSLINGA

**FÖRESKRIFTER**

- F30 Cirkulär förz. stålplåtskanal oisol.
- F31 Cirkulär förz. stålplåtskanal isol. A15
- FD1 Cirkulärt frånluftsdon typ kontrollventil ansl. ø 100
- FD2 Cirkulärt frånluftsdon av flerhålstyp ansl. ø 100
- FD11 Avluftshuv enligt detalj 1
- FF1-C Frånluftsfläkt med spiskåpa
- RL1 Cirkulär renslucka, oisolerad
- RL2 Cirkulär renslucka, isol. A15
- TD1 Uteluftsdon bestående av väggstos och förvärmardel

**SEKTION VENT INSTALLATION SE RITNING V59:103**

**Strypvärden för RV1**

Kv	0,11	0,16	0,20	0,30	1,5
Hus C30	C27	C15	C17	C21	
C31	C28	C16	C18	C22	
C32	C29	C74	C19	C23	
C71	C33	C75	C20		
C72	C34	C76	C24		
C73	C35	C77	C25		
			C26		
			C78		
			C79		

**RELATIONSHANDLING**

REG	ANT	REGISTRERINGEN AVSER	SIGN	DATUM
A		Matelli arkitekter ab Box 237 (Storgatan 32) 751 05 UPPSALA		018-12-00 70
K		Björking Ing-byrå ab Box 2006 (Trädgårdsgatan 3) 750 02 UPPSALA		018-11-11 00
NBS		NBS-konsult Avel Johansson Gata 4 754 50 UPPSALA		018-11-13 90
E		Eiråd AB Sturegatan 20 752 23 UPPSALA		018-12-00 65
LA		Matelli arkitekter ab Box 237 (Storgatan 32) 751 05 UPPSALA		018-12-00 70
HANDLAGGES AV <b>E. ANDERSSON</b>				
RITAD KONSTRUERAD		GRANSKAD	ARBETSNUMMER	
KS AL			20040	
UPPSALA 1987 10 23				






**VÄSTRA GREDELBY KNIVSTA**

**HSB UPPSALA**  
KUNGSÅNGSGATAN 23 • BOX 1103  
751 41 UPPSALA • 018-18 00 00


**HUSTYP C Spegelvänd, DEL1 PLAN**  
*Enkelhus*

**VVS - INSTALLATION**  
HUS NR 17-20, 24, 27, 33-35,  
71, 75, 78, 79 SKALA 1:50

RITINGSNUMMER  
**V59:105A**

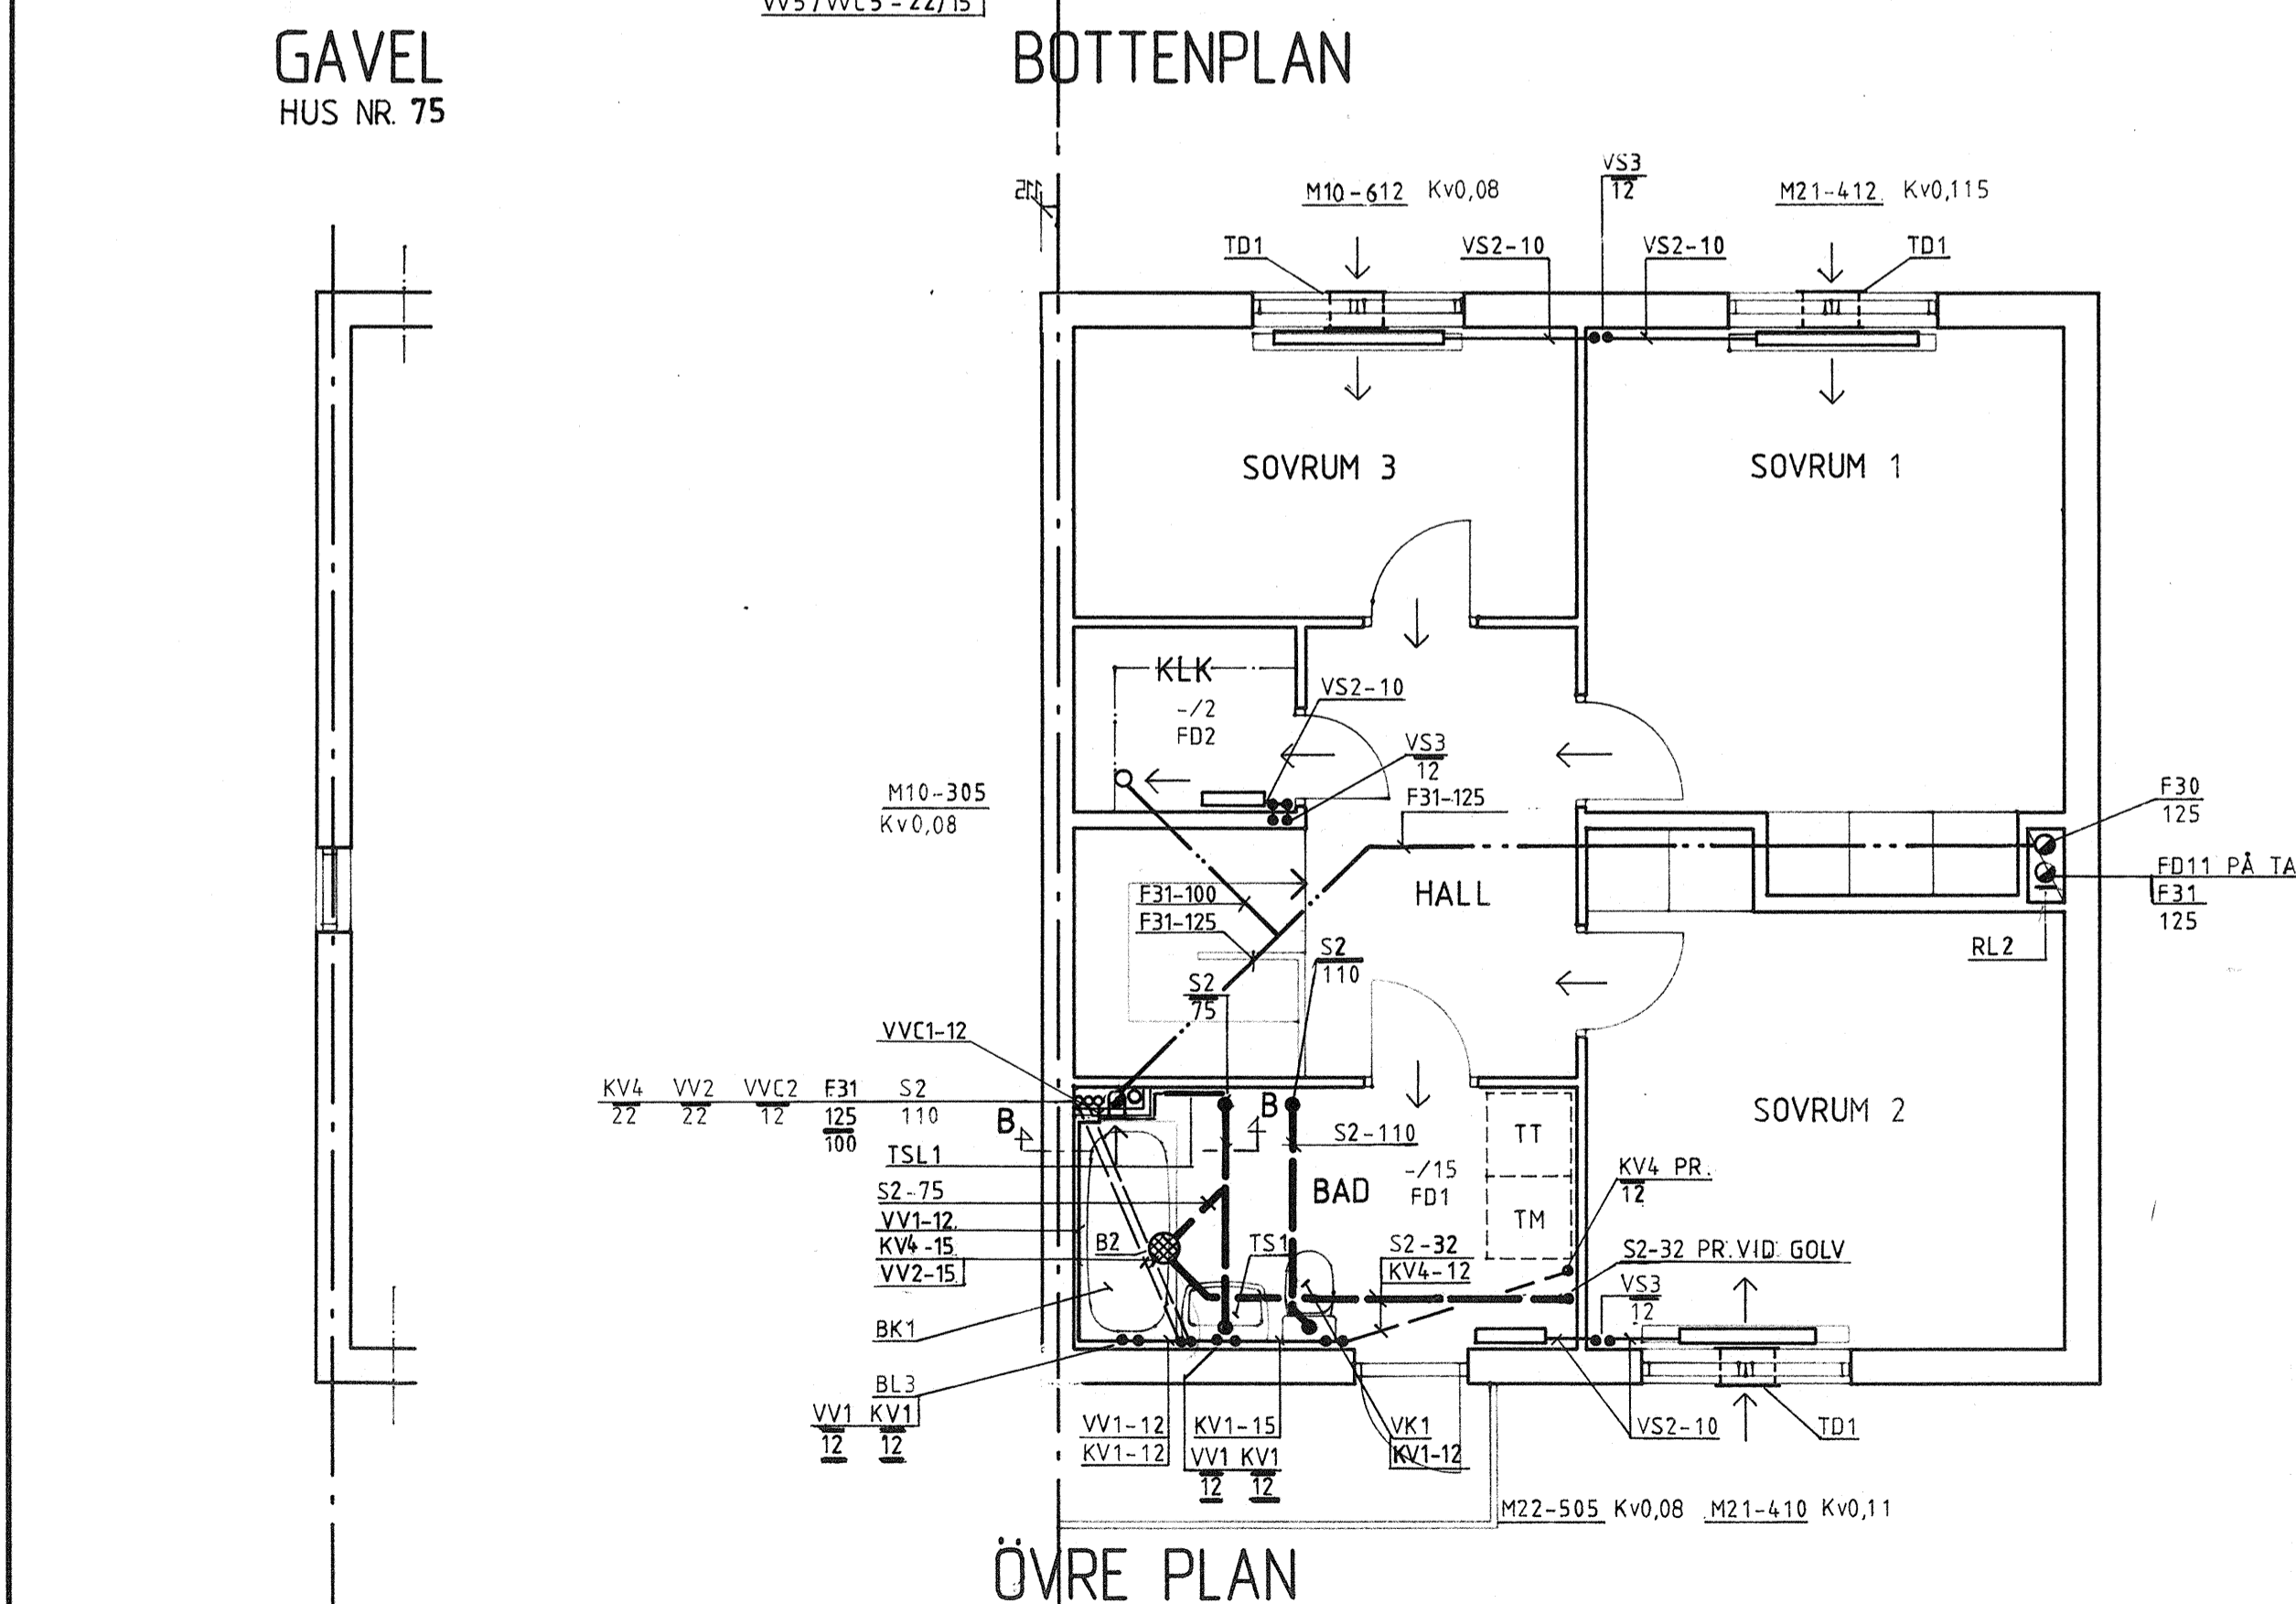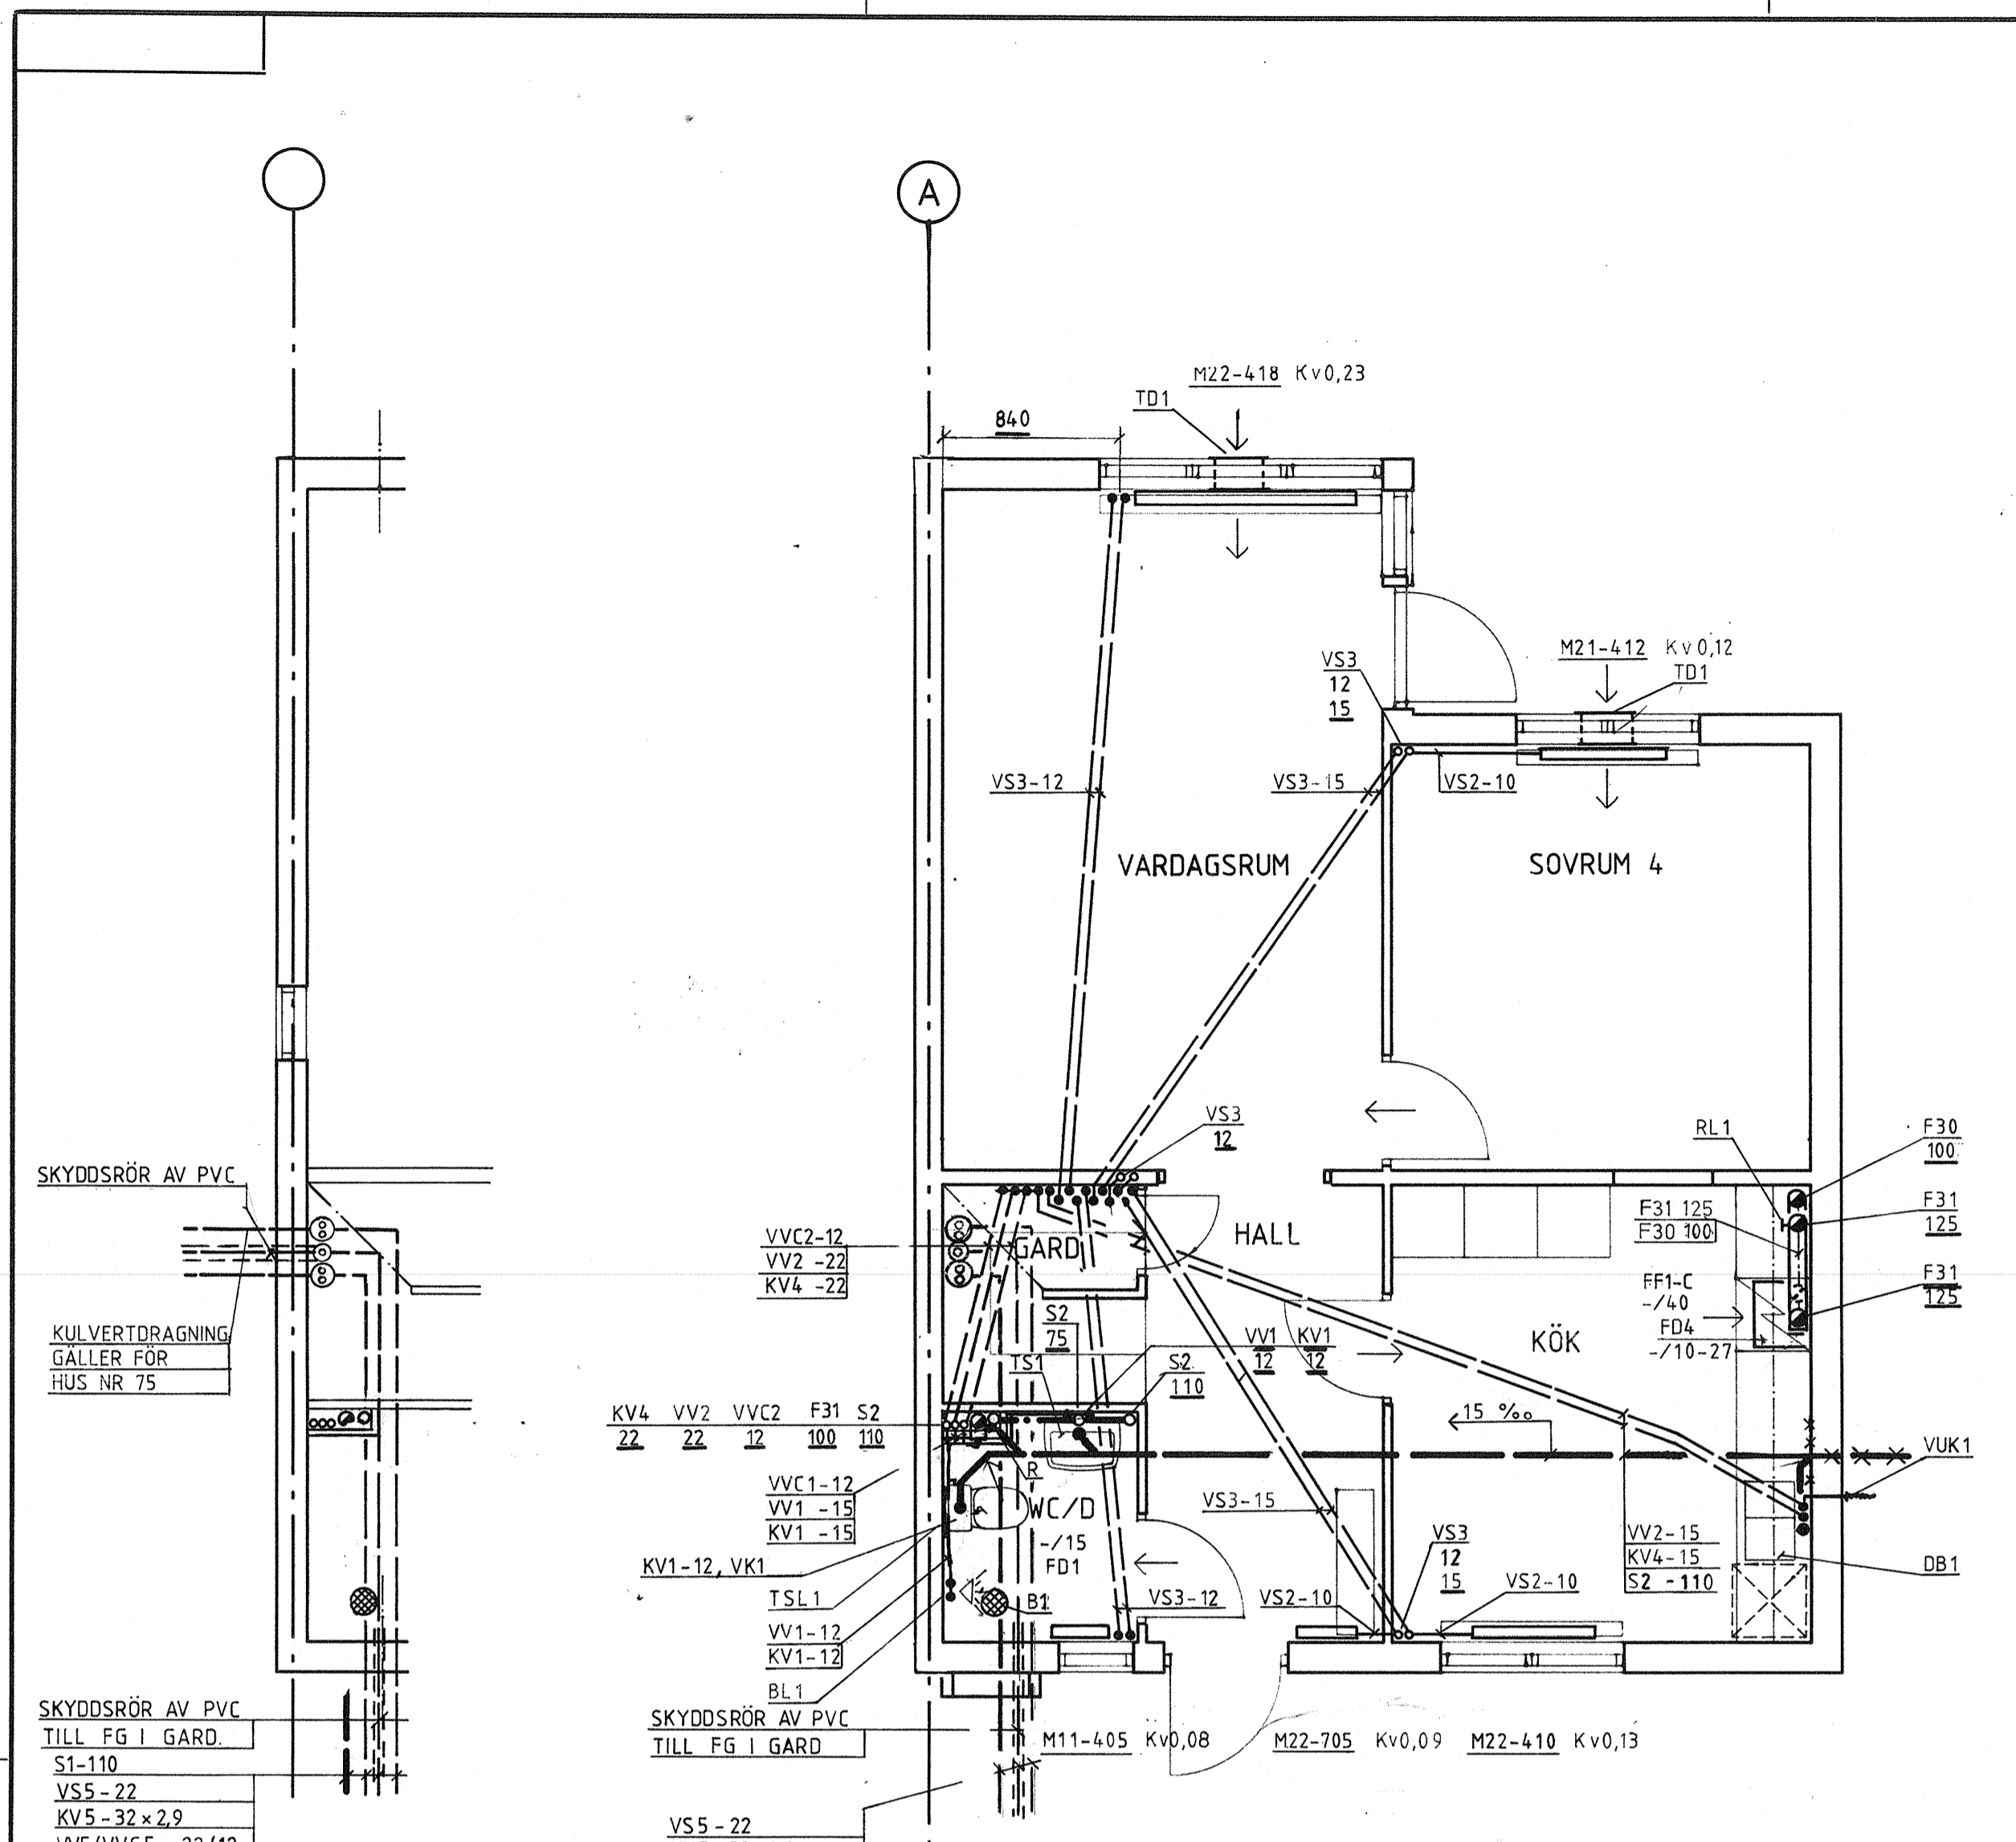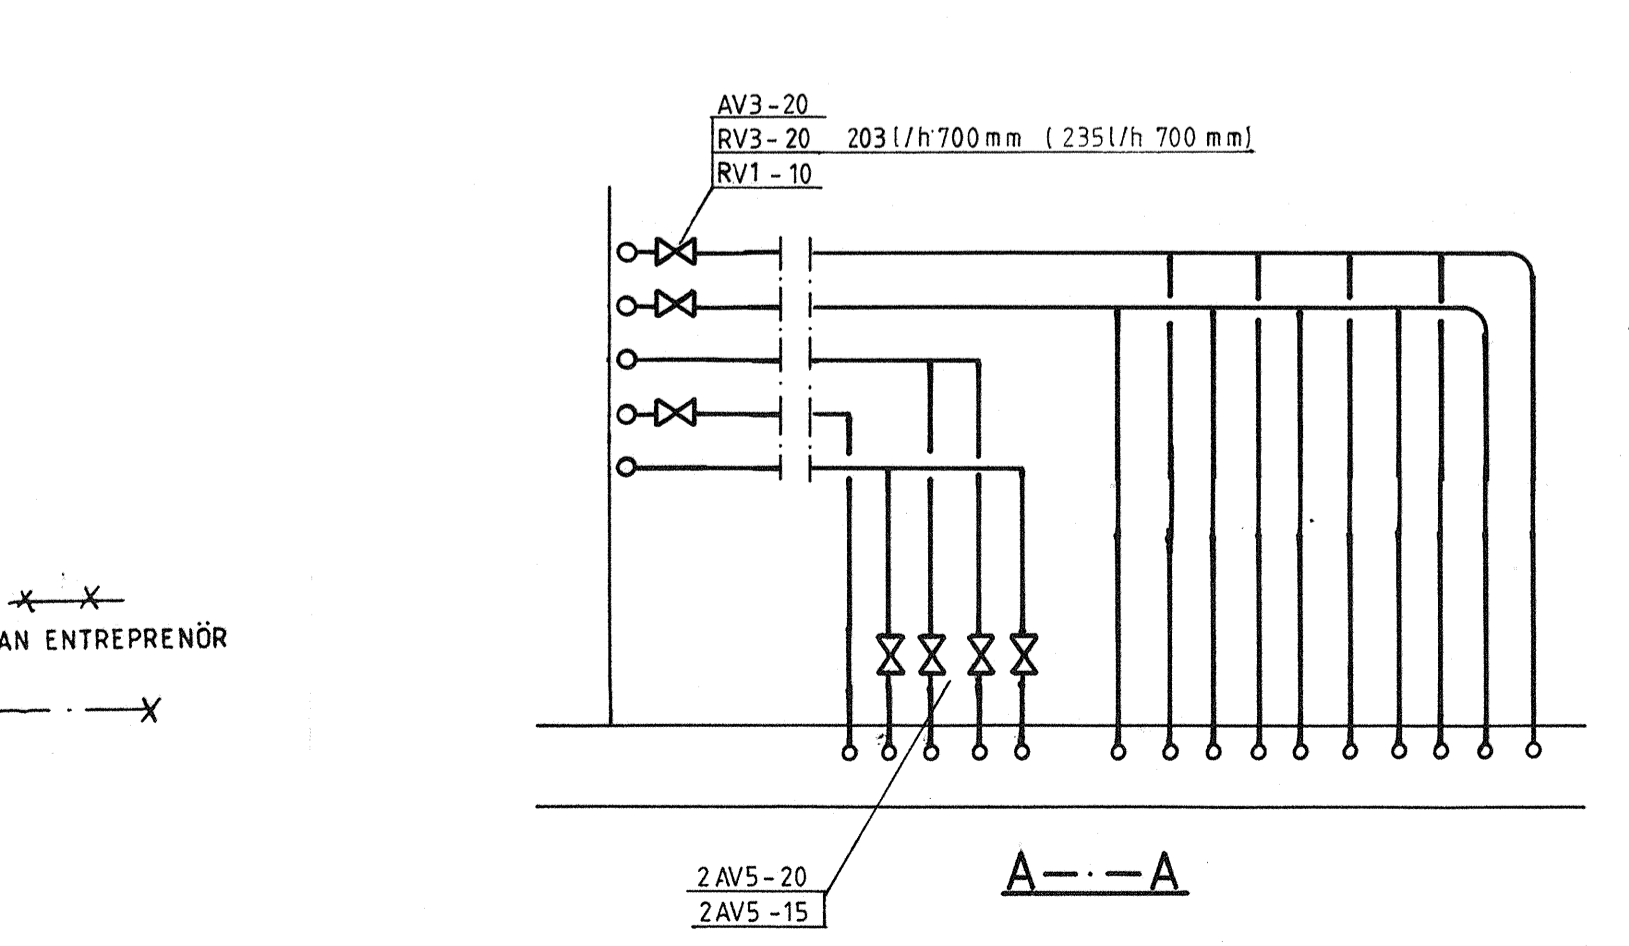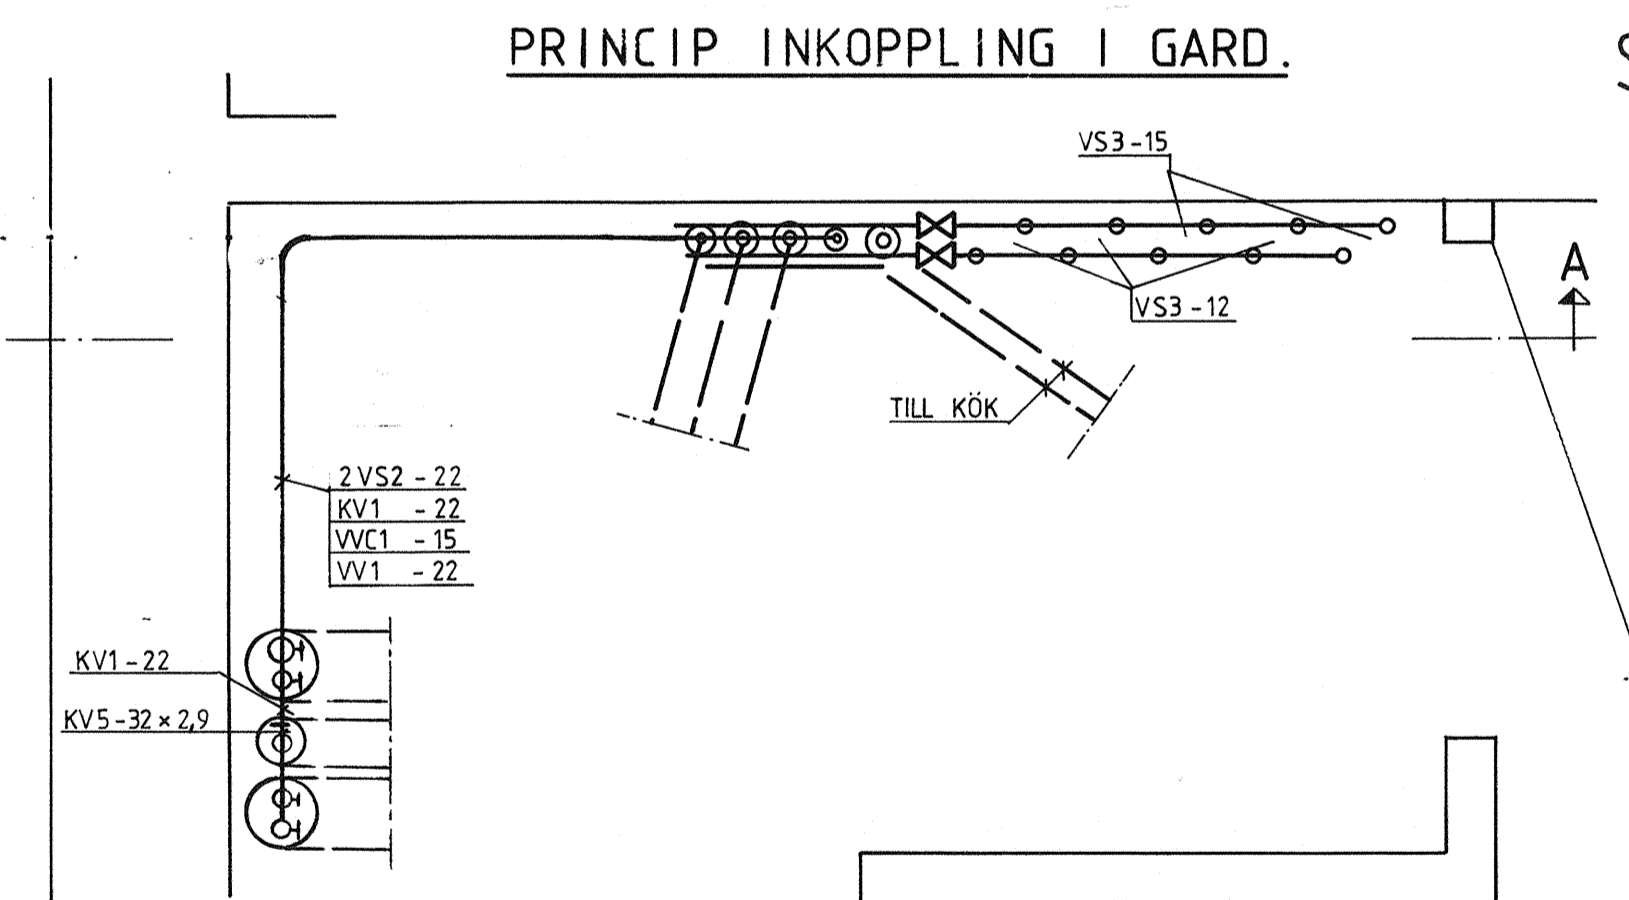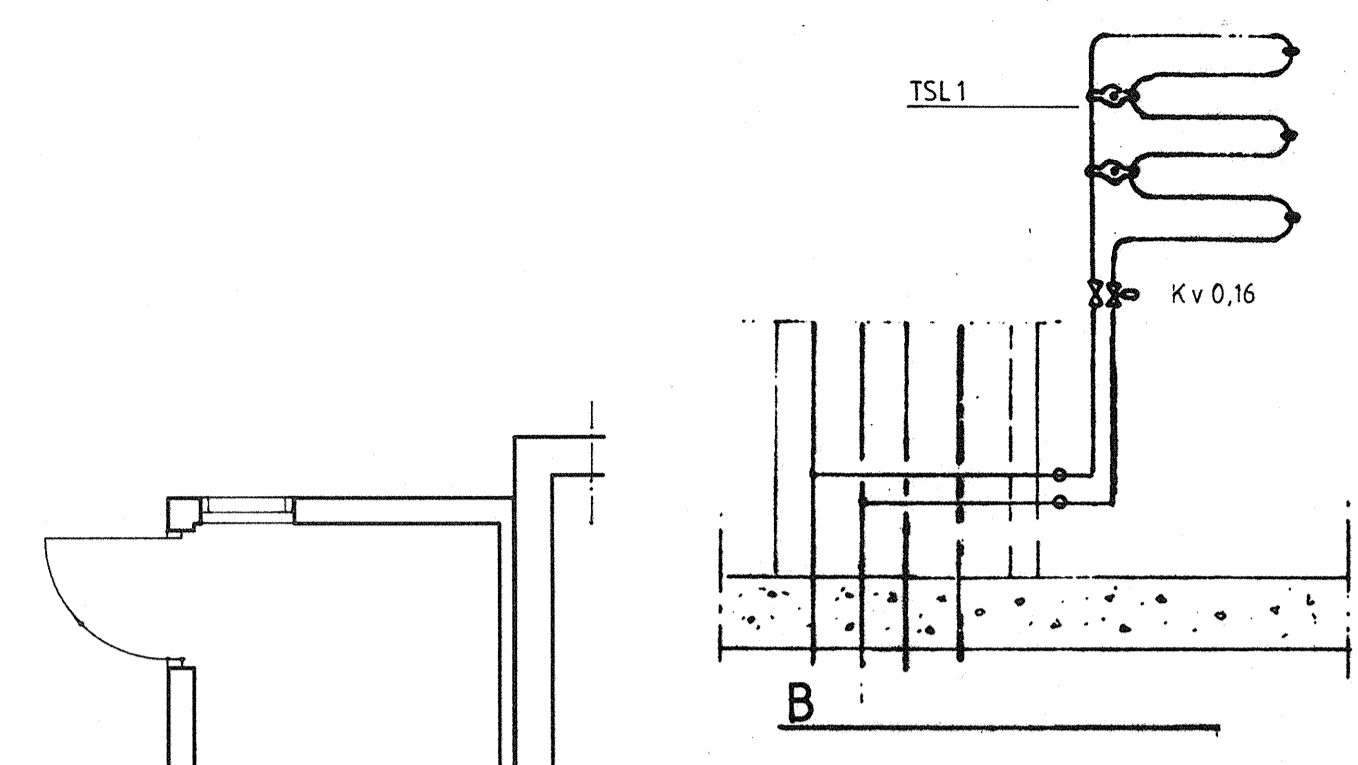

**GAVEL**  
HUS NR 75

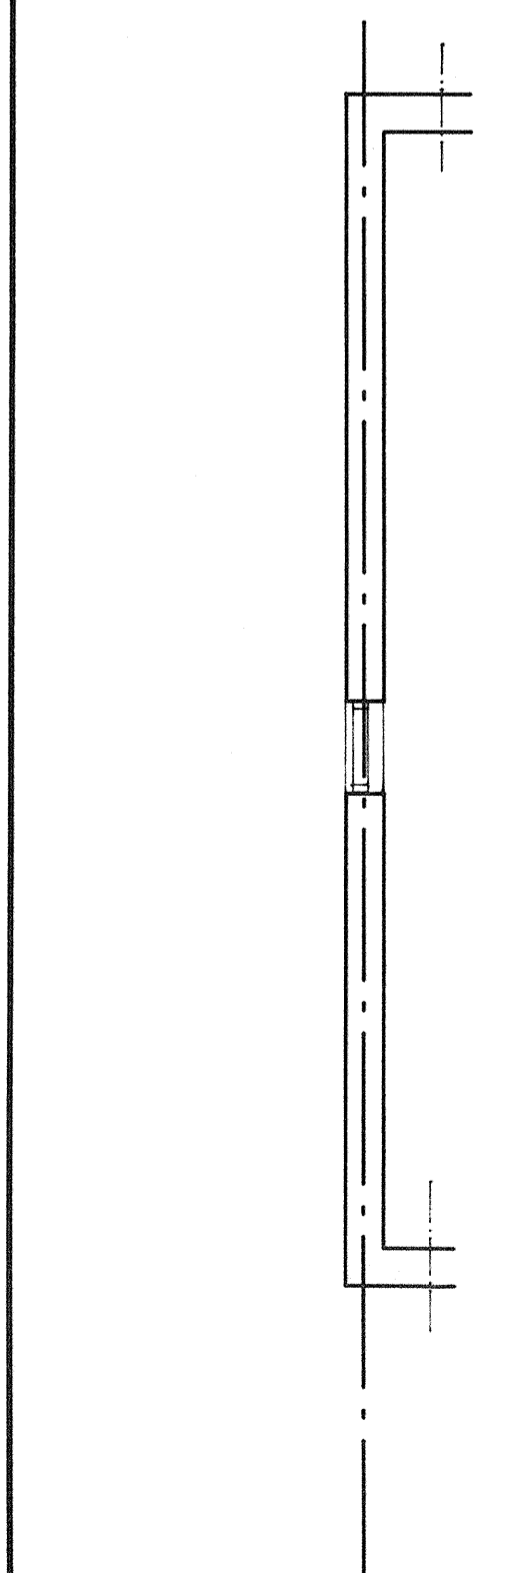

UTFÖRES AV ANNAN ENTREPRENÖR  
ENTREPRENÖR