



8-716 58 106

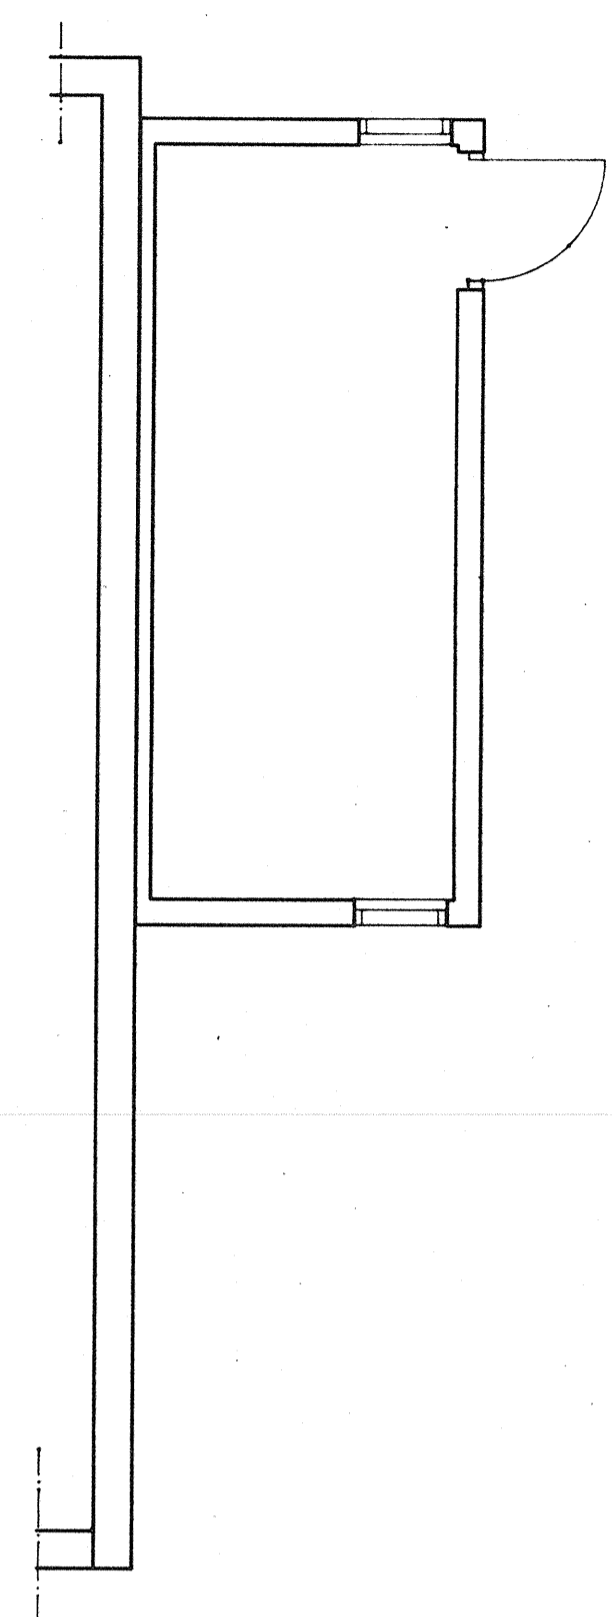



BOTTENPLAN

 UTFÖRES AV ANNAN ENTREPRENÖR

 ENTREPRENÖR

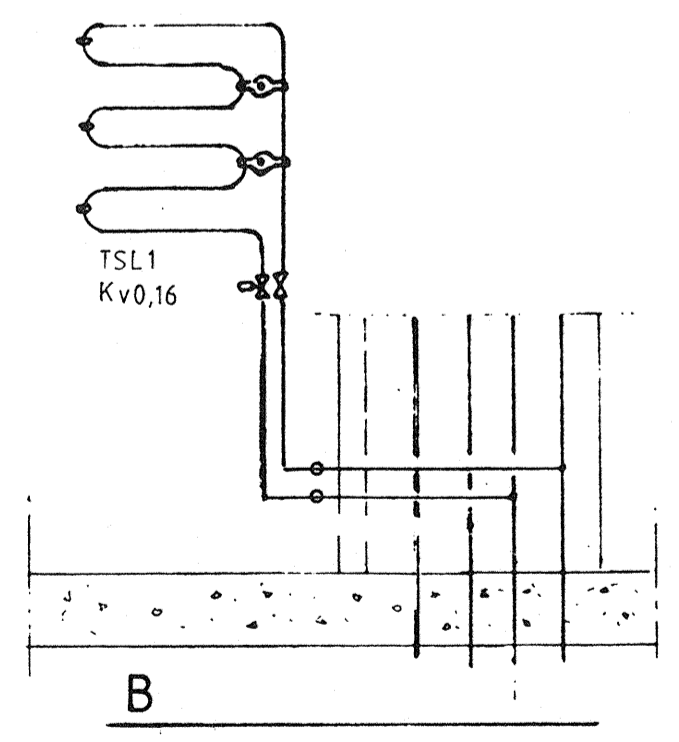


ÖVRE PLAN

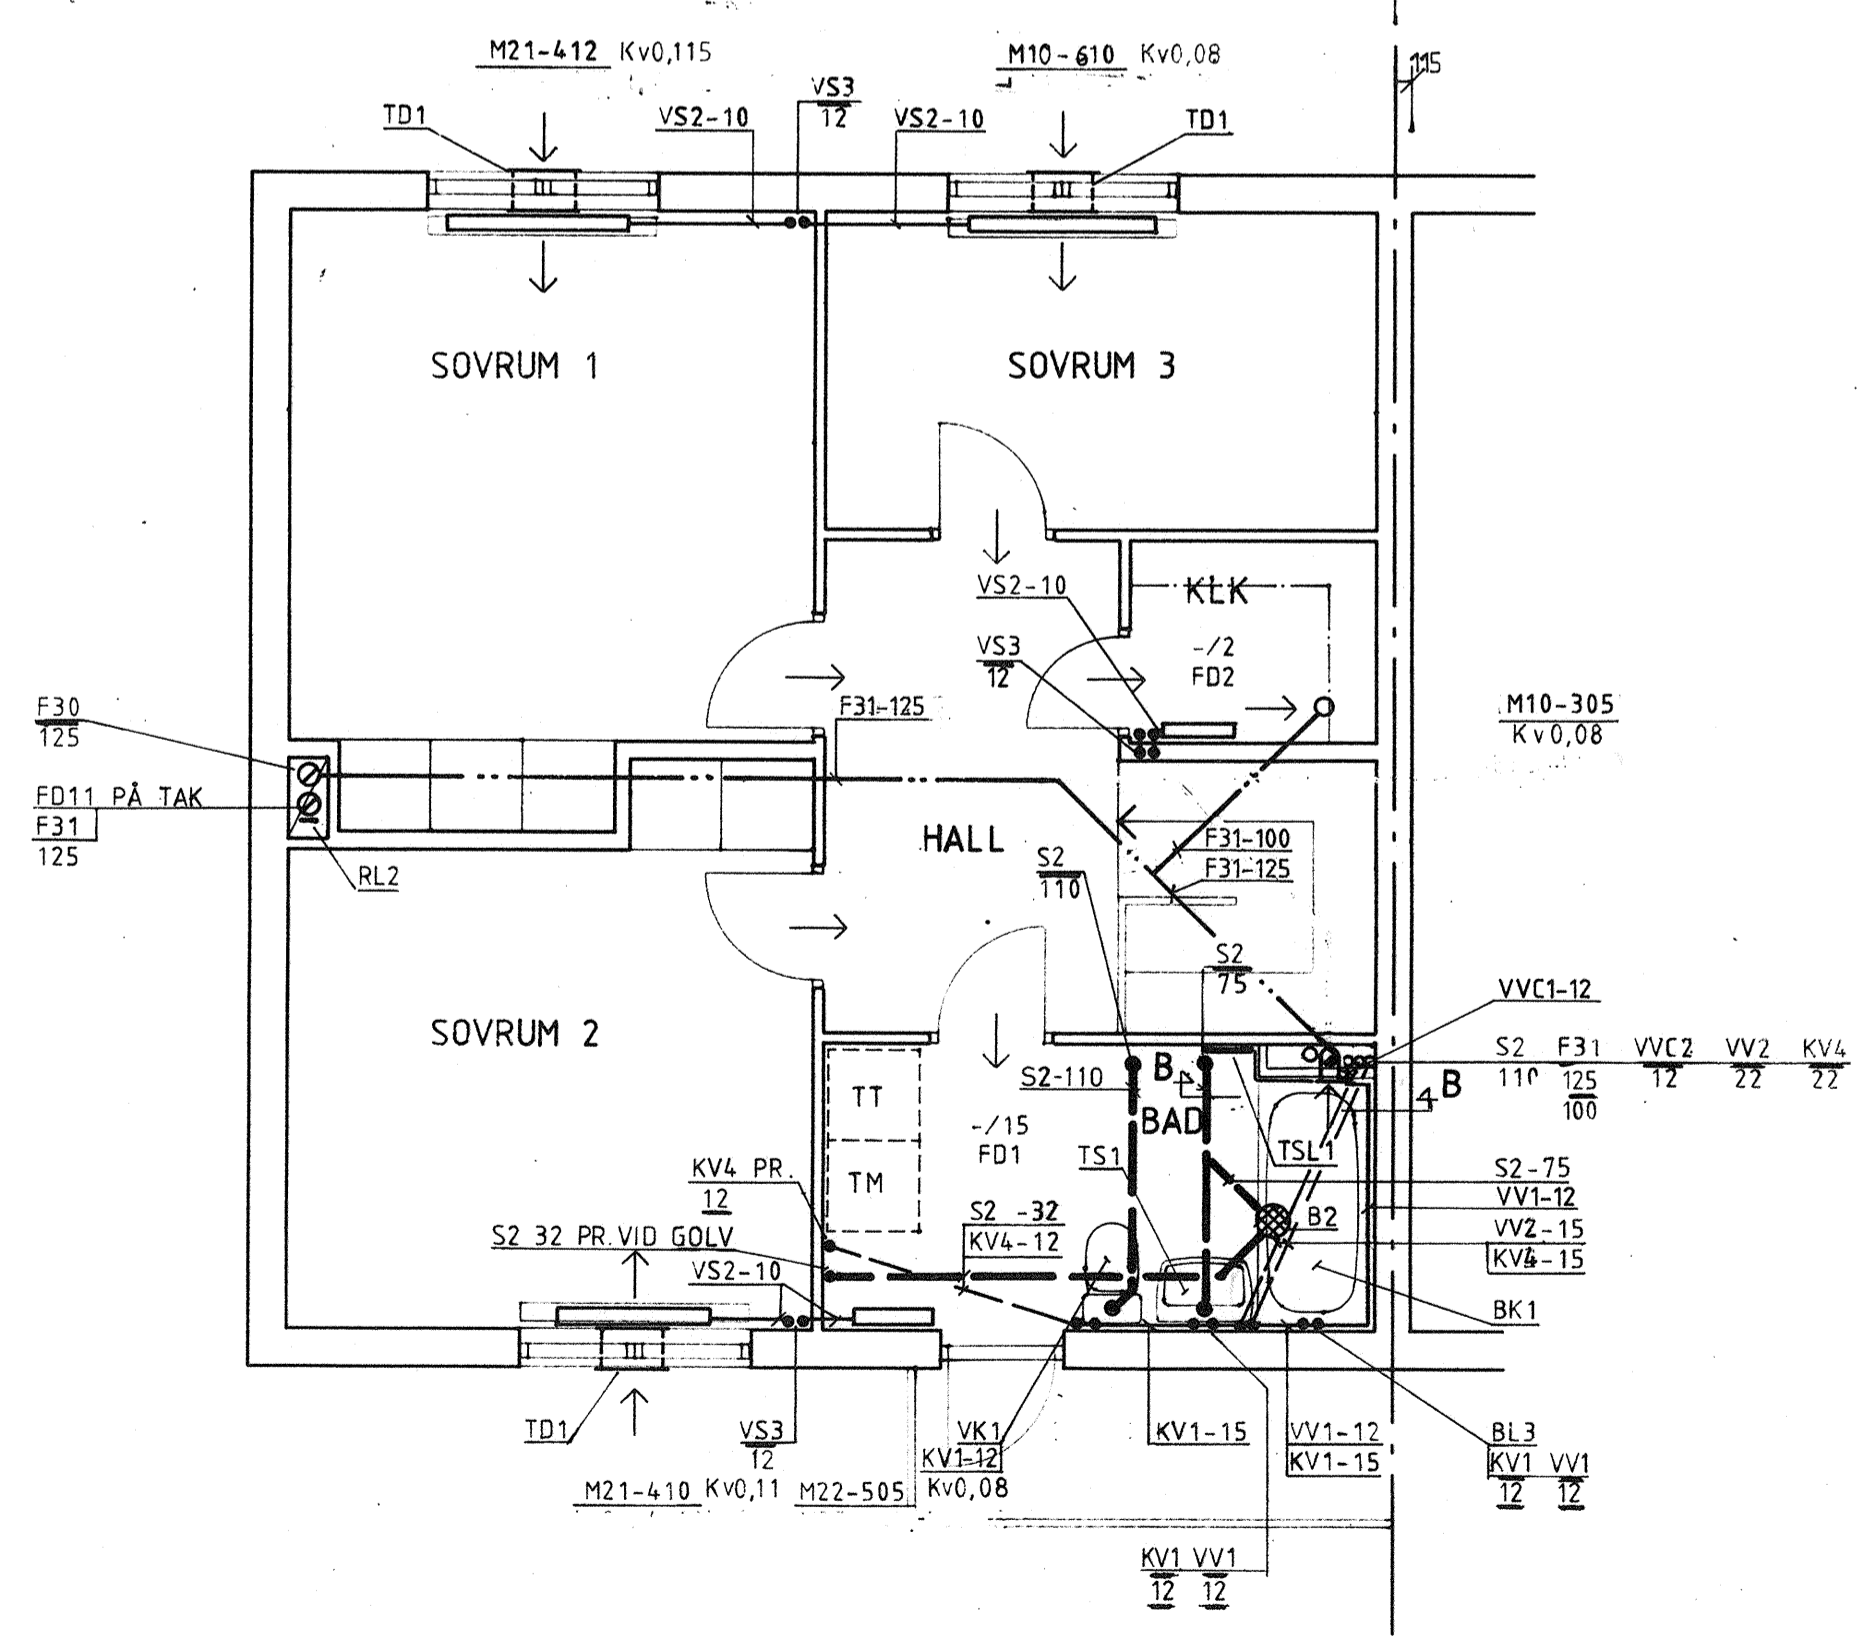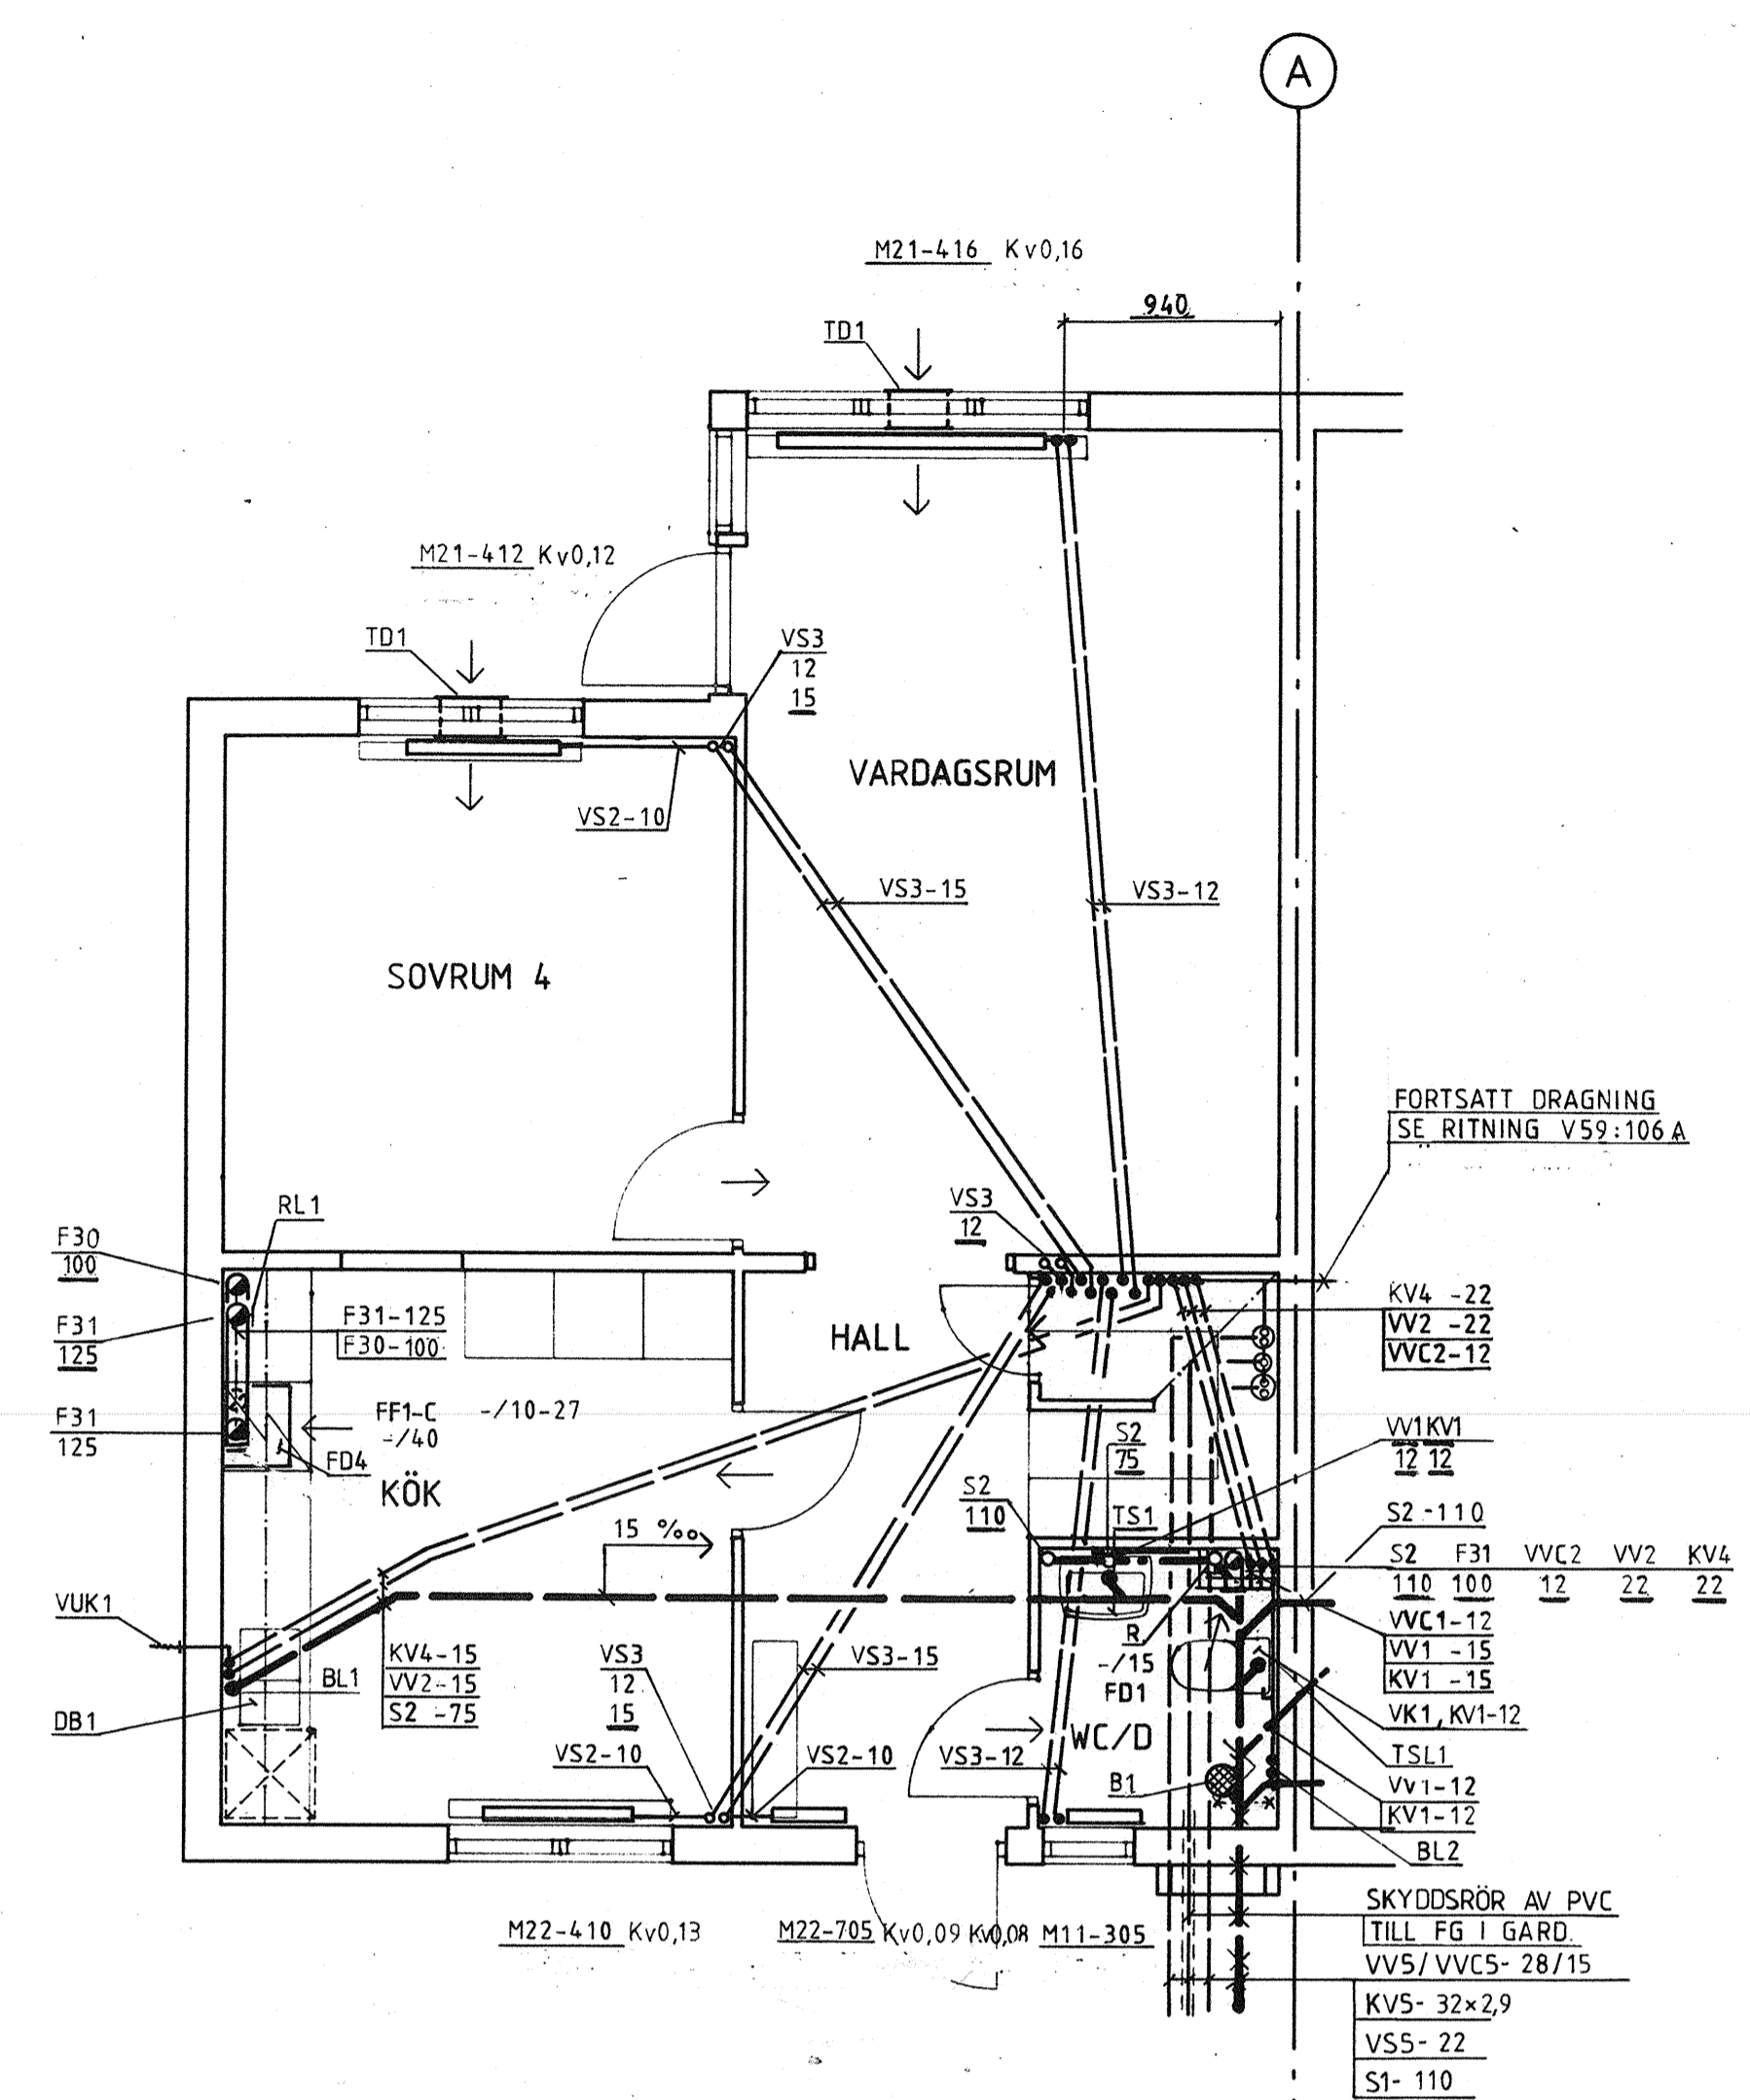


Strypvärden för RV1

Kv	0,11	0,16	0,20	0,30	1,5
Hus	C30	C27	C15	C17	C21
	C31	C28	C16	C18	C22
	C32	C29	C74	C19	C23
	C71	C33	C75	C20	
	C72	C34	C76	C24	
	C73	C35	C77	C25	
				C26	
				C78	
				C79	


- S1 Spillvatten Markavloppsrör
- S2 Spillvatten PVC eller ABS
- KV1 Kallvatten kopparrör
- KV4 Kallvatten PLUS PRISOL
- KV5 Kallvatten PEM-rör
- VV1, VVC1 Varmvatten + cirkulation kopparrör
- VV2, VVC2 Varmvatten + cirkulation Plus Prisol
- VV5, VVC5 Varmvatten + cirkulation Aquawarmkulvert
- VS2 Värme sekundär kopparrör
- VS3 Värme sekundär Plus Prisol
- VS5 Värme sekundär Aquawarmkulvert
- B Golvbrunn
- BK1 Badkar
- TS1 Tvättställ
- VK1 Vattenklosett
- DB1 Diskbänk
- VUK Vattenutkastare
- BL Blandare
- AV Avstängningsventil
- RV Reglerventil

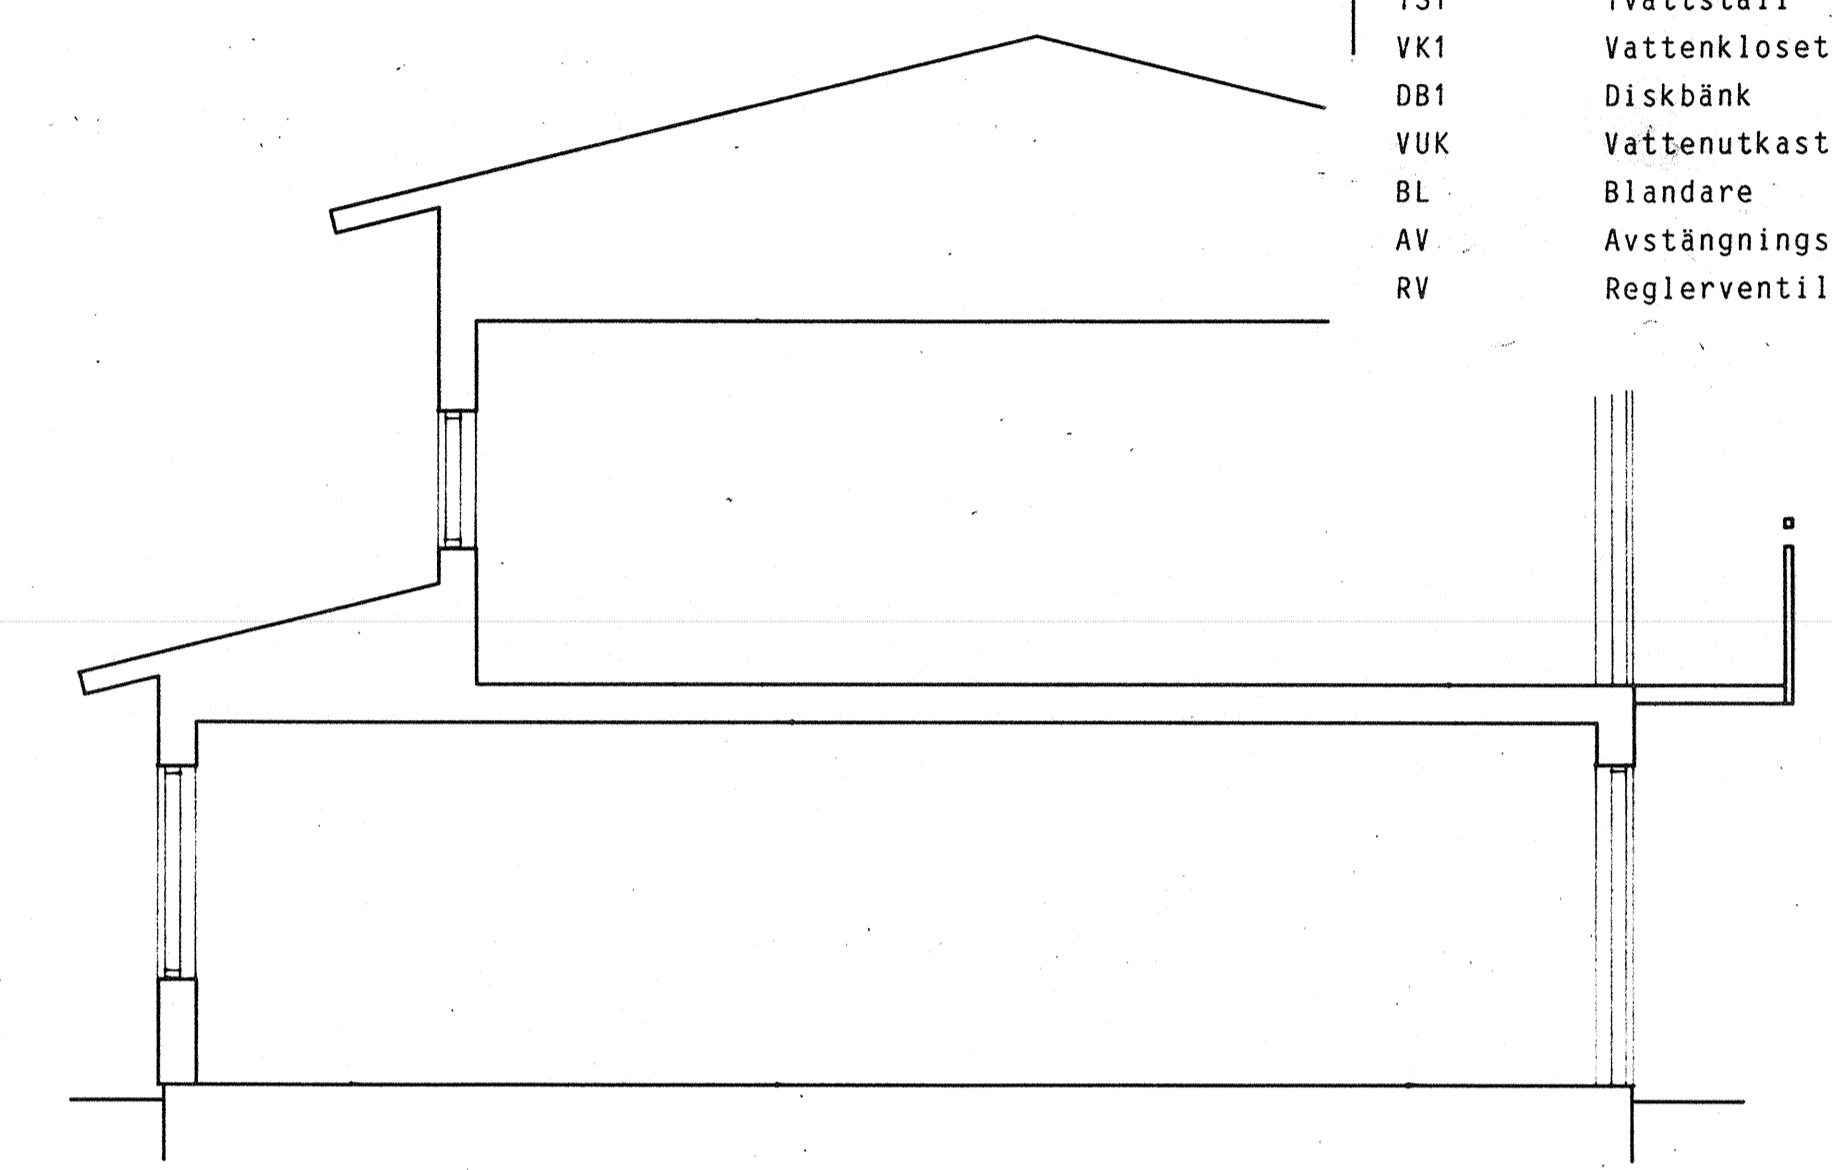

SEKTION VENTINSTALLATION SE RITNING V59:103

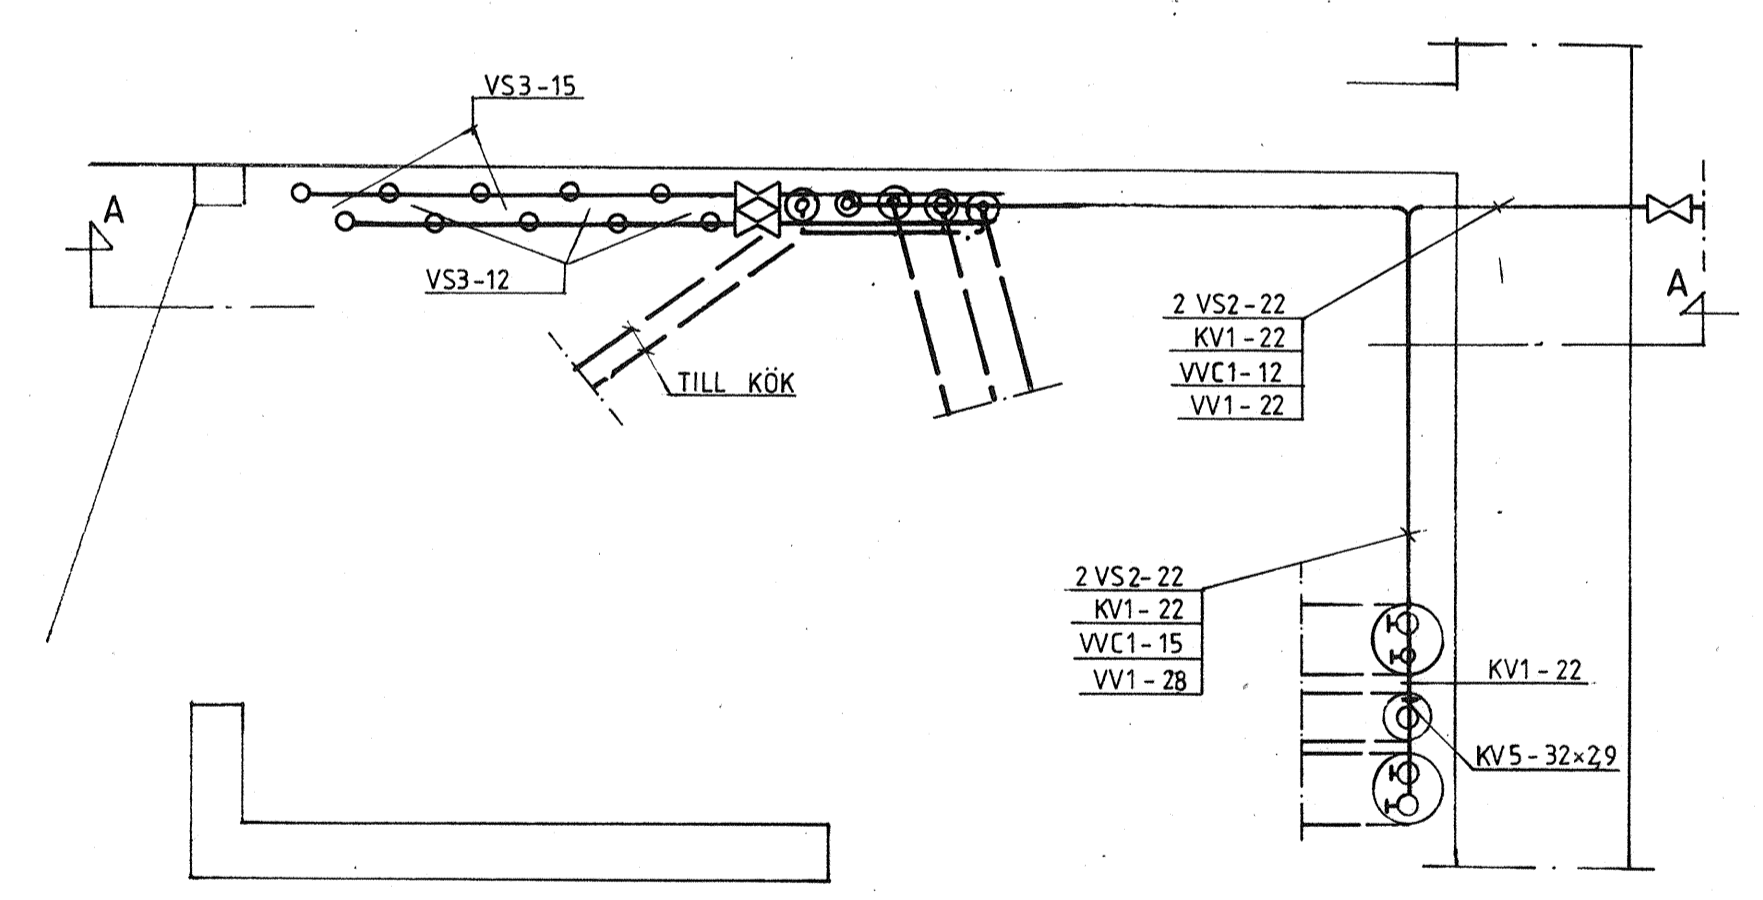

PRINCIP INKOPPLING I GÅRD.

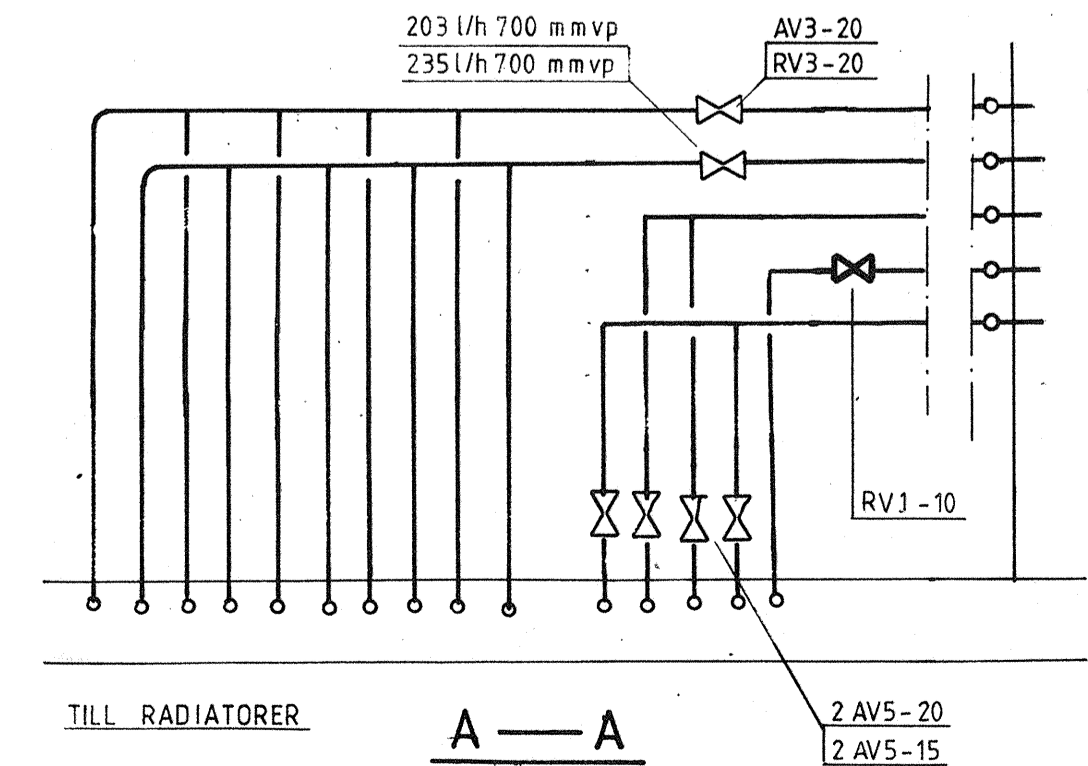

- FÖRESKRIFTER
- F30 Cirkulär förz. stålplåtskanal isol.
 - F31 Cirkulär förz. stålplåtskanal isol. A15
 - FD1 Cirkulärt frånluftsdon typ kontrollventil ansl. ø 100
 - FD2 Cirkulärt frånluftsdon av flerhålstyp ansl. ø 100
 - FD11 Avluftshuv enligt detalj 1
 - FF1-C Frånluftsfläkt med spiskåpa
 - RL1 Cirkulär renslucka, isol. A15
 - RL2 Cirkulär renslucka, isol. A15
 - TD1 Uteluftsdon bestående av väggstos och förvärmardel

RELATIONSHANDLING

REG	ANT	REGISTRERINGEN AVSER	SIGN	DATUM
A		Matell arkitekter ab Box 237 (Storgatan 32) 751 05 UPPSALA		018-12-00 70
K		Björking Ing-byrå ab Box 2006 (Trädgårdsgatan 3) 750 02 UPPSALA		018-11-11 00
VVS		NBS-konsult Aveli Johansson Gata 4 754 50 UPPSALA		018-11-13 90
E		Erad AB Sturegatan 20 752 23 UPPSALA		018-12-00 65
LA		Matell arkitekter ab Box 237 (Storgatan 32) 751 05 UPPSALA		018-12-00 70

VÄSTRA GREDELBY KNIVSTA

HSB UPPSALA
KUNGSÅNGSGATAN 23 • BOX 1103
751 41 UPPSALA • 018-18 00 00

HUSTYP C, DEL 1
PLAN
du Bellnas
VVS - INSTALLATION
 HUS NR 16, 22, 28, 30, 72, 76
 SKALA 1:50

HANDLAGGES AV
E. ANDERSSON
 RITAD KONSTRUERAD GRANSKAD ARBETSNUMMER
KS AL 20040

UPPSALA 1987 10 23

KOD TYP POS RITNINGNUMMER REG
V59:106