

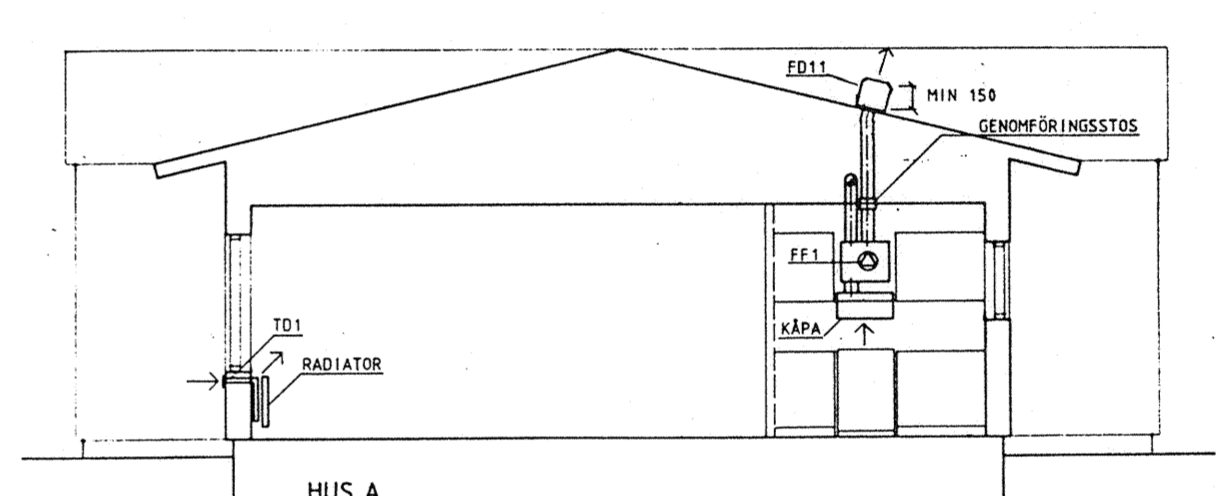


87/6 59 109

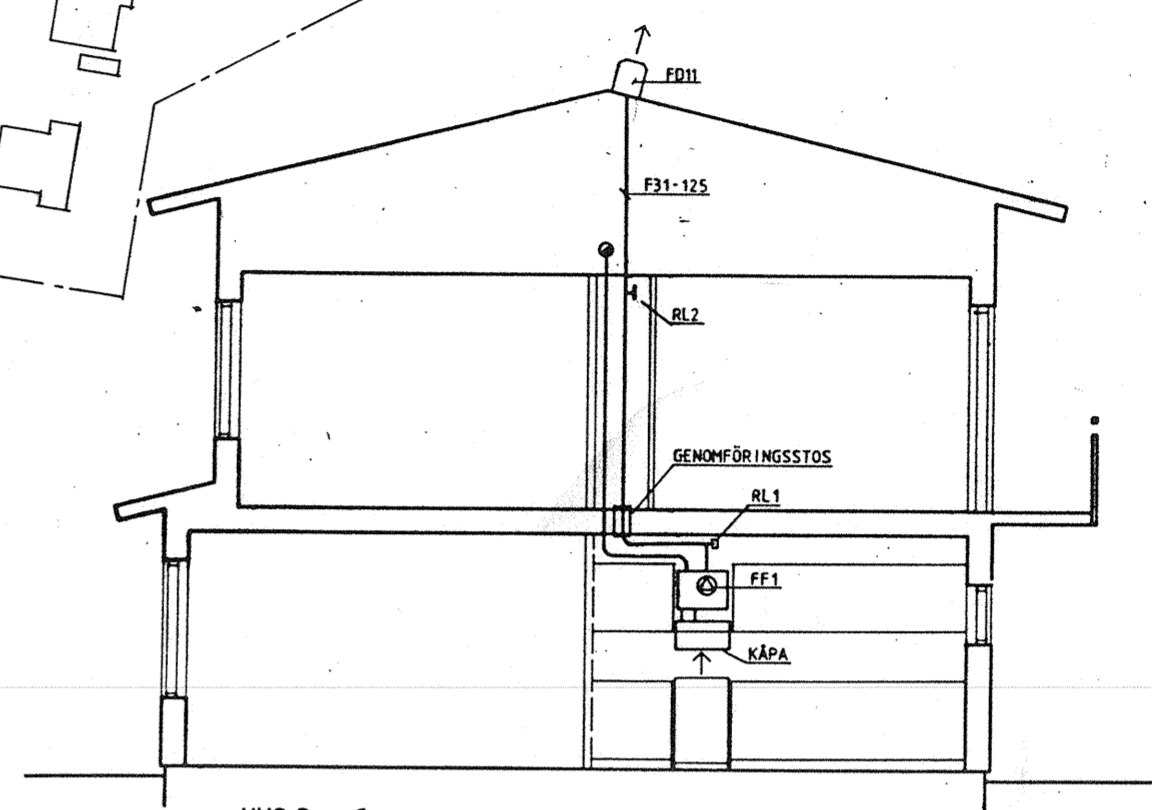

FORESKRIFTER




- KV1 Kallvatten kopparrör
- KV4 Kallvatten Prisol
- KV5 Kallvatten PEM-rör
- VV1, VVC1 Varmvatten + cirkulation kopparrör
- VV2, VVC2 Varmvatten + cirkulation Plus Prisol
- VV5, VVC5 Varmvatten + cirkulation Aquawarmkulvert
- VS1 VÄRME SEKUNDÄR STÅLRÖR
- VS2 Värme sekundär kopparrör
- VS3 Värme sekundär Plus Prisol
- VS5 Värme sekundär Aquawarmkulvert
- B Golvbrunn
- VUK Vattenutkastare
- BL Blandare
- AV Avstängningsventil
- RV Reglerventil

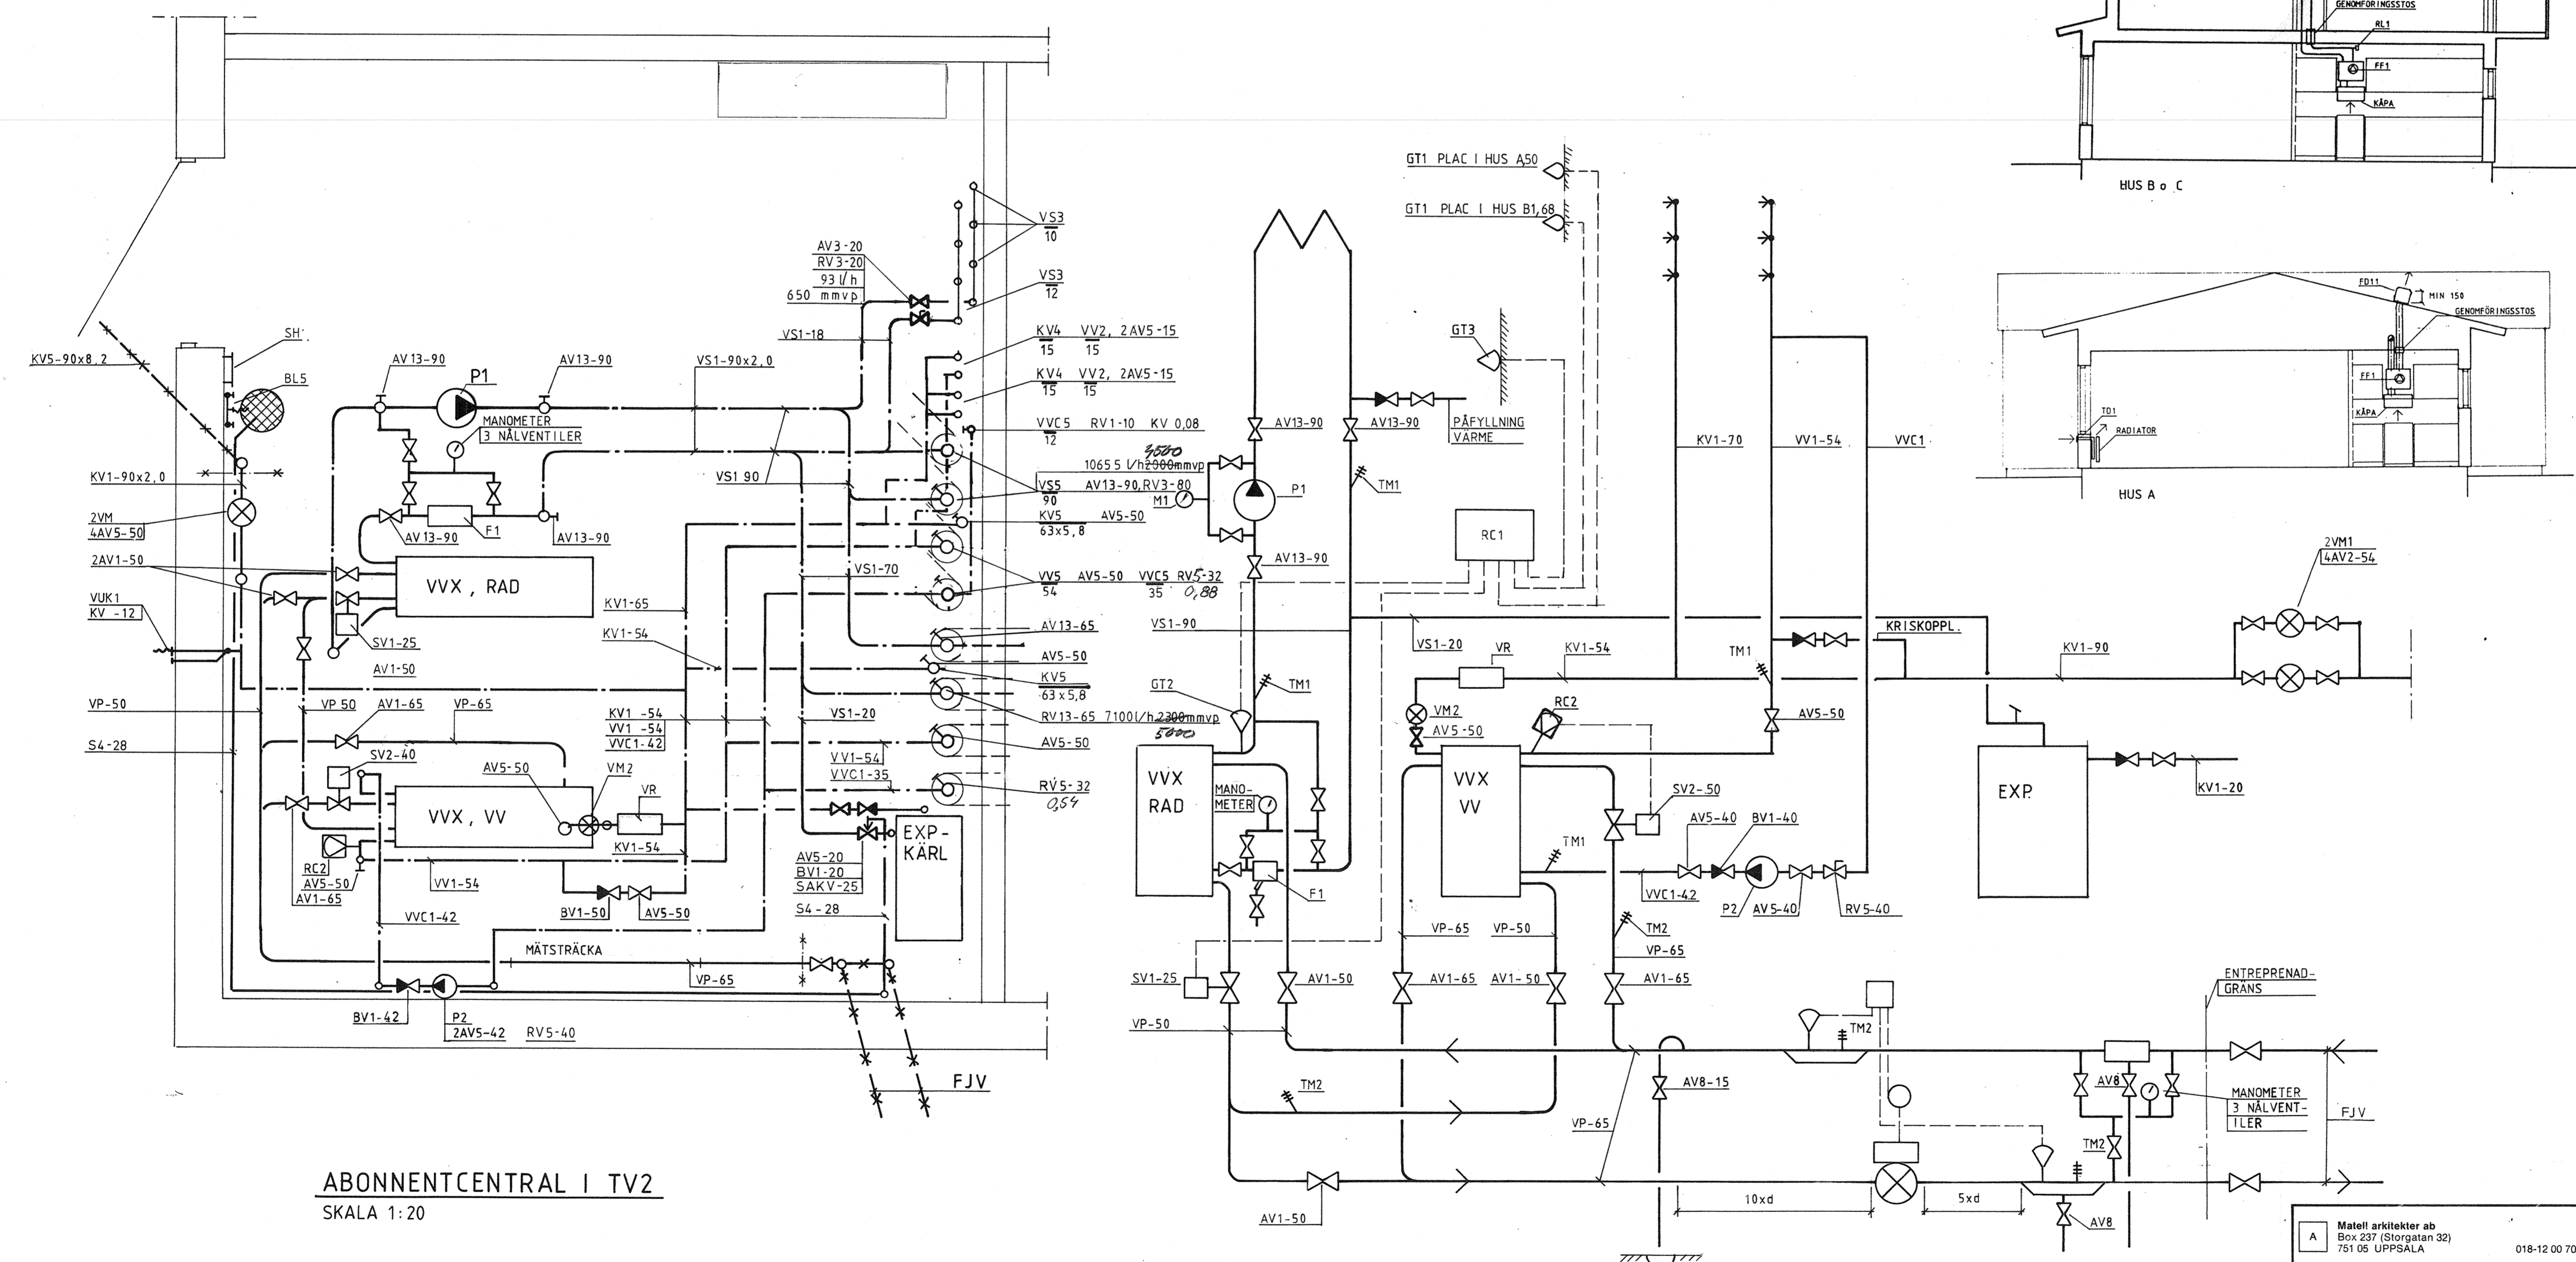

ABONNENTCENTRAL I TV2
SKALA 1:20

FLÖDESSHEMA

ENTREPRENADGRÄNS
ANNAN ENTREPRENAD

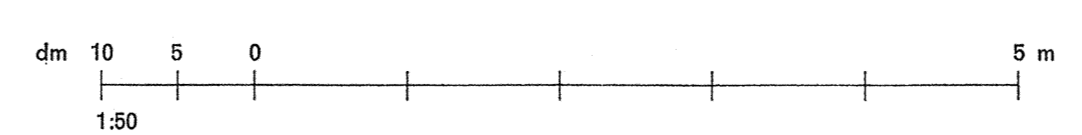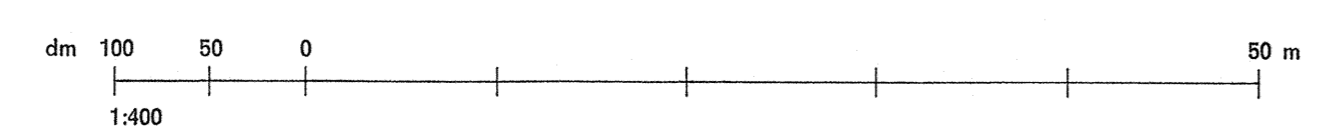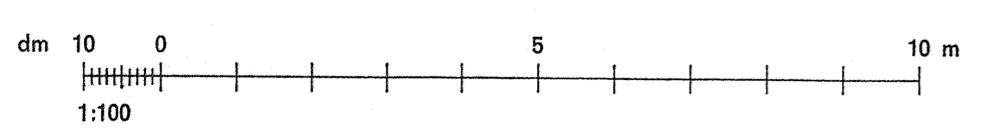

RELATIONSHANDLING

| | | |
|----|--|--------------|
| A | Matell arkitekter ab Box 237 (Storgatan 32) 751 05 UPPSALA | 018-12 00 70 |
| K | Bjerkling Ing-byrå ab Box 2008 (Trädgårdsgatan 3) 750 02 UPPSALA | 018-11 11 00 |
| KS | NBS-konsult Axel Johanssons Gata 4 754 50 UPPSALA | 018-11 13 90 |
| E | Eiråd AB Storgatan 20 752 23 UPPSALA | 018-12 00 65 |
| LA | Matell arkitekter ab Box 237 (Storgatan 32) 751 05 UPPSALA | 018-12 00 70 |

HANDLAGGES AV
E. ANDERSSON
RITAD KONSTRUERAD
KS AL
UPPSALA 1987 10 23

VÄSTRA GREDELBY KNIVSTA

HSB UPPSALA
KUNGSÅNGSGATAN 23 • BOX 1103
751 41 UPPSALA • 018-18 00 00

**FLÖDESSHEMA
ABONNENTCENTRAL I TV2
VVS-INSTALLATION**

SKALA 1:20
REG ANT REGISTRERINGEN AVSER SIGN DATUM
REG TYP POS RITNINGNUMMER
UPPSALA 1987 10 23
V 59:109